


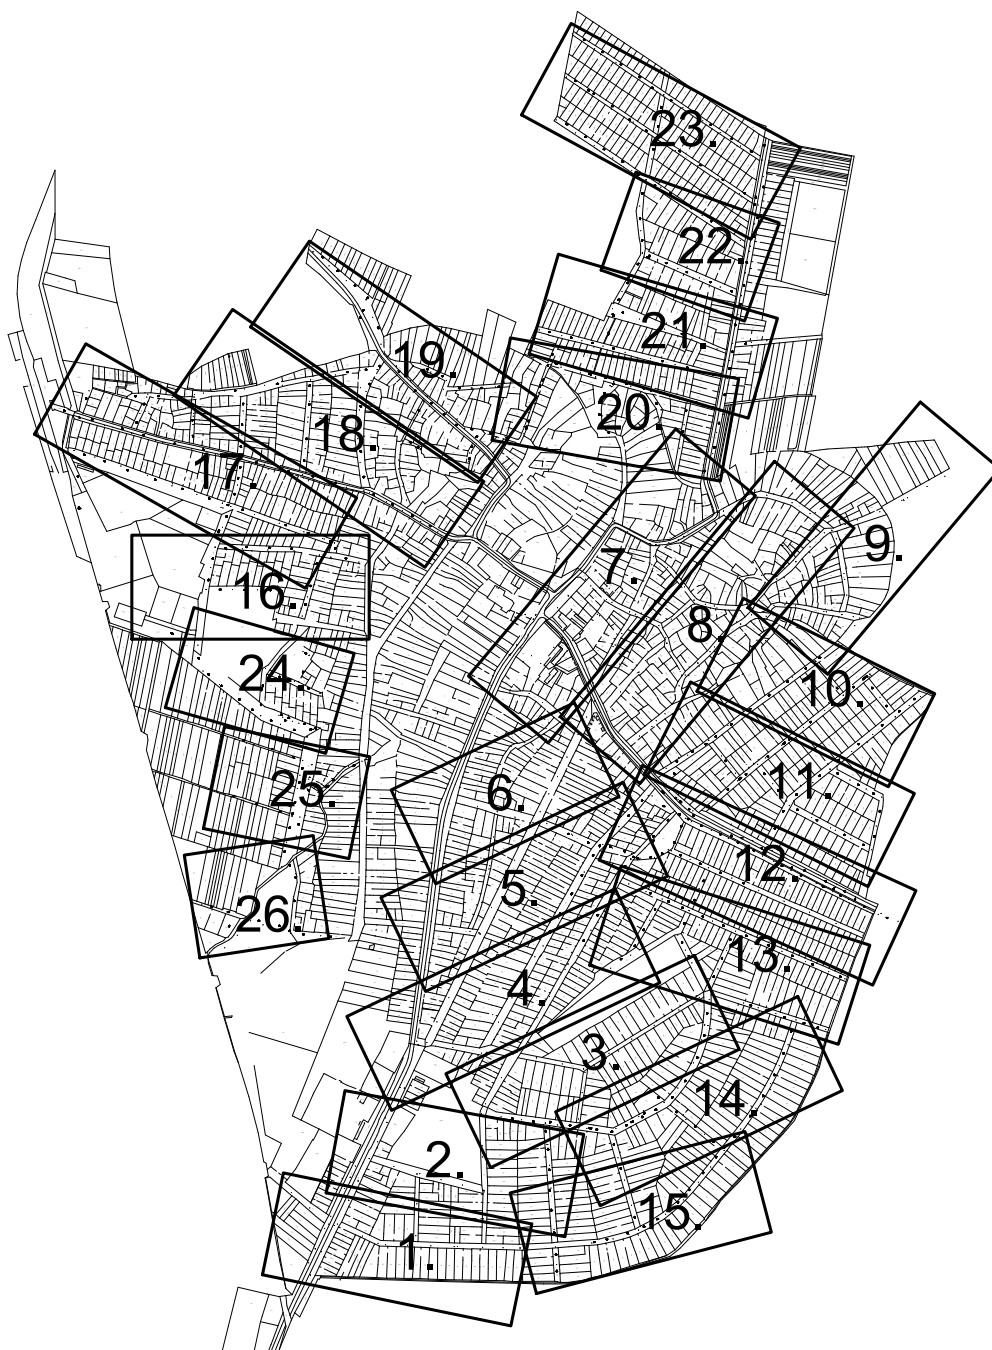

ERBO-PLAN Mérnöki Szolgáltató KFT.

Székhely: 5700 Gyula, Hold utca 10.

Iroda: 5700 Gyula, Munkácsy Mihály utca 21. Tel/fax.: +36 66/561 940

www.erbo-plan.hu

Ezen terv az ERBO-PLAN Kft. szellemi terméke. Az 1999. évi LXXVI. törvény értelmében szerzői jogvédelem alatt áll. Felhasználása csak a P.T.K. 409. § (3. bek.) alapján történhet.



MÉRETARÁNY: 1:20000

MEGRENDELŐ: **PENTA Kft.**
2100 Gödöllő, Kenyérgyári út 1/E.

MUNKA MEGNEVEZÉSE:

Füzesgyarmat város
Szennyvízcsatorna hálózat bővítés
Megvalósulási dokumentáció

RAJZ MEGNEVEZÉSE:

Áttekintő helyszínrajz

GYULA, 2012.09. HÓ

ÜGYVEZETŐ: Erdész Béla

MUNKASZÁM: 46/2012.

RAJZSZÁM: 27.

MÉRÉST VÉGEZTE: Mácsai Attila

SZERKESZTŐ: Mácsai Attila

RAJZOLÓ: Xerox Wide Format
Print Sytem 510 Series

ELLENŐRIZTE: Erdész Béla

VZ-T/04-023-96; KE-T/04-023-96