




ERBO-PLAN Mérnöki Szolgáltató KFT. Székhely: 5700 Gyula, Hold utca 10. Iroda: 5700 Gyula, Munkácsy Mihály utca 21. Tel/fax.: +36 66/561 940 www.erbo-plan.hu	
Ezen terv az ERBO-PLAN Kft. szellemi terméke. Az 1999. évi LXXVI. törvény értelmében szerzői jogvédelem alatt áll. Felhasználása csak a P.T.K. 409. § (3. bek.) alapján történhet.	
MÉRETARÁNY: 1:1000	MEGRENDELŐ: PENTA Kft. 2100 Gödöllő, Kenyérgyári út 1/E.
MUNKA MEGNEVEZÉSE:	Füzesgyarmat város Szennyvízcsatorna hálózat bővítés Megvalósulási dokumentáció
RAJZ MEGNEVEZÉSE:	Helyszínrajz Árpád, Dobó, Hunyadi, Kont, Kossuth, Rákóczi utcák 2-4-0; 2-4-2-1; 2-5-0; 6-0-0; 6-1-0; 6-1-1; 6-1-2; 6-1-3
GYULA, 2012.09. HÓ	ÜGYVEZTŐ: Erdész Béla

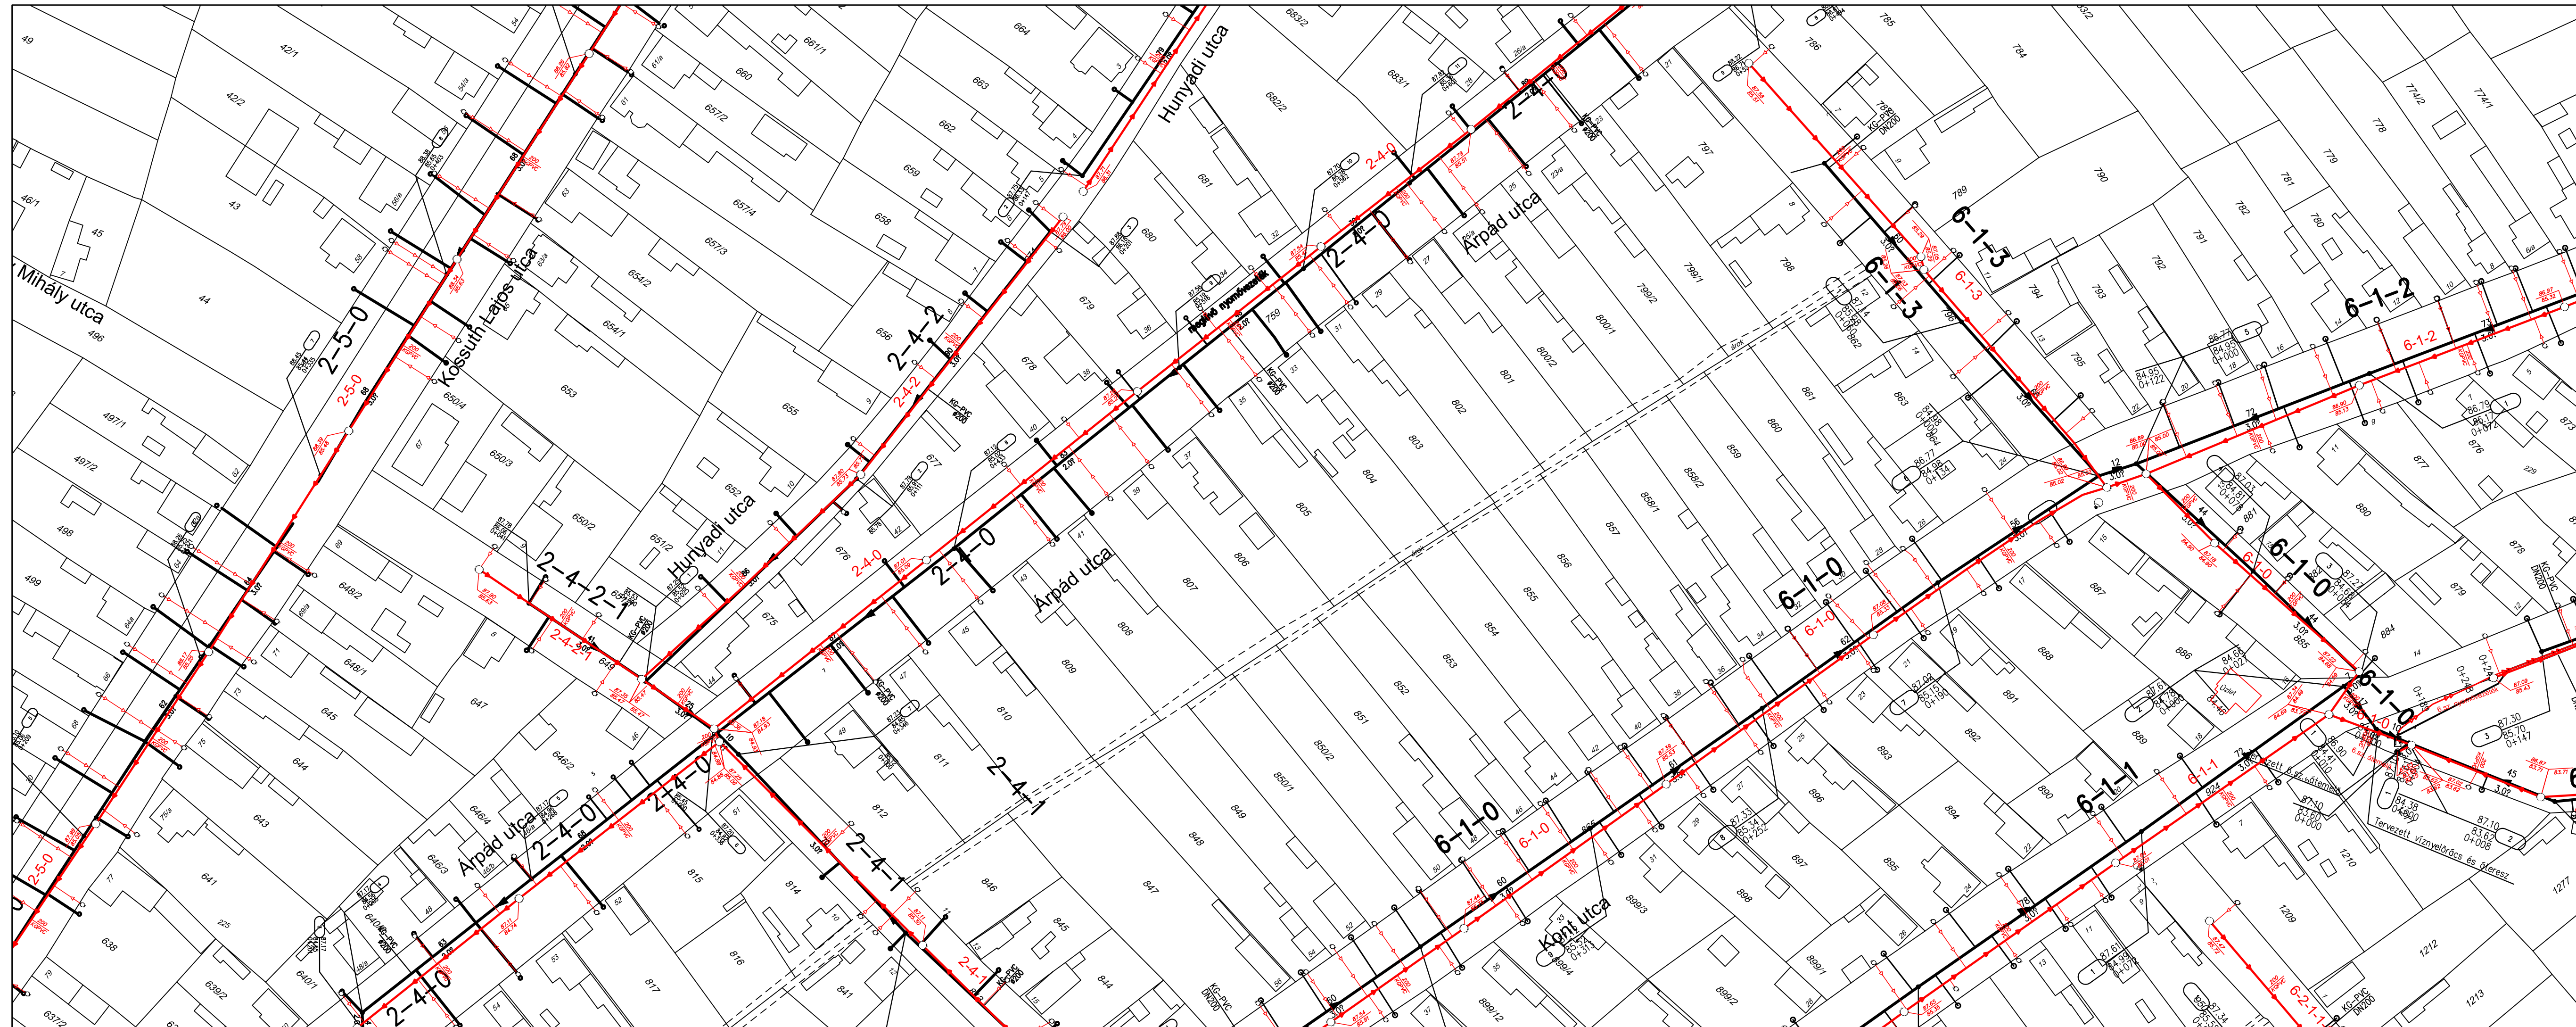

MUNKASZÁM: 46/2012.
RAJZSZÁM: 5.
MÉRÉST VÉGEZTE: Mácsai Attila
SZERKESZTŐ: Mácsai Attila
RAJZOLÓ: HP Designjet 800
ELLENŐRIZTE: Erdész Béla