




ERBO-PLAN Mérnöki Szolgáltató KFT. Székhely: 5700 Gyula, Hold utca 10. Iroda: 5700 Gyula, Munkácsy Mihály utca 21. Tel/fax.: +36 66/561 940 www.erbo-plan.hu	
Ezen terv az ERBO-PLAN Kft. szellemi terméke. Az 1999. évi LXXVI. törvény értelmében szerzői jogvédelem alatt áll. Felhasználása csak a P.T.K. 409. § (3. bek.) alapján történhet.	
MÉRETARÁNY: 1:1000	MEGRENDELŐ: PENTA Kft. 2100 Gődöllő, Kenyérgyári út 1/E.
MUNKA MEGNEVEZÉSE:	Füzesgyarmat város Szennyvízsztorna hálózat bővítés Megvalósulási dokumentáció
RAJZ MEGNEVEZÉSE:	Helyszínrajz Baross, Báthori, Botond, Jókai, Mátyás k., Rajk utcák
GYULA, 2012.09. HÓ	ÜGYVEZTŐ: Erdész Béla

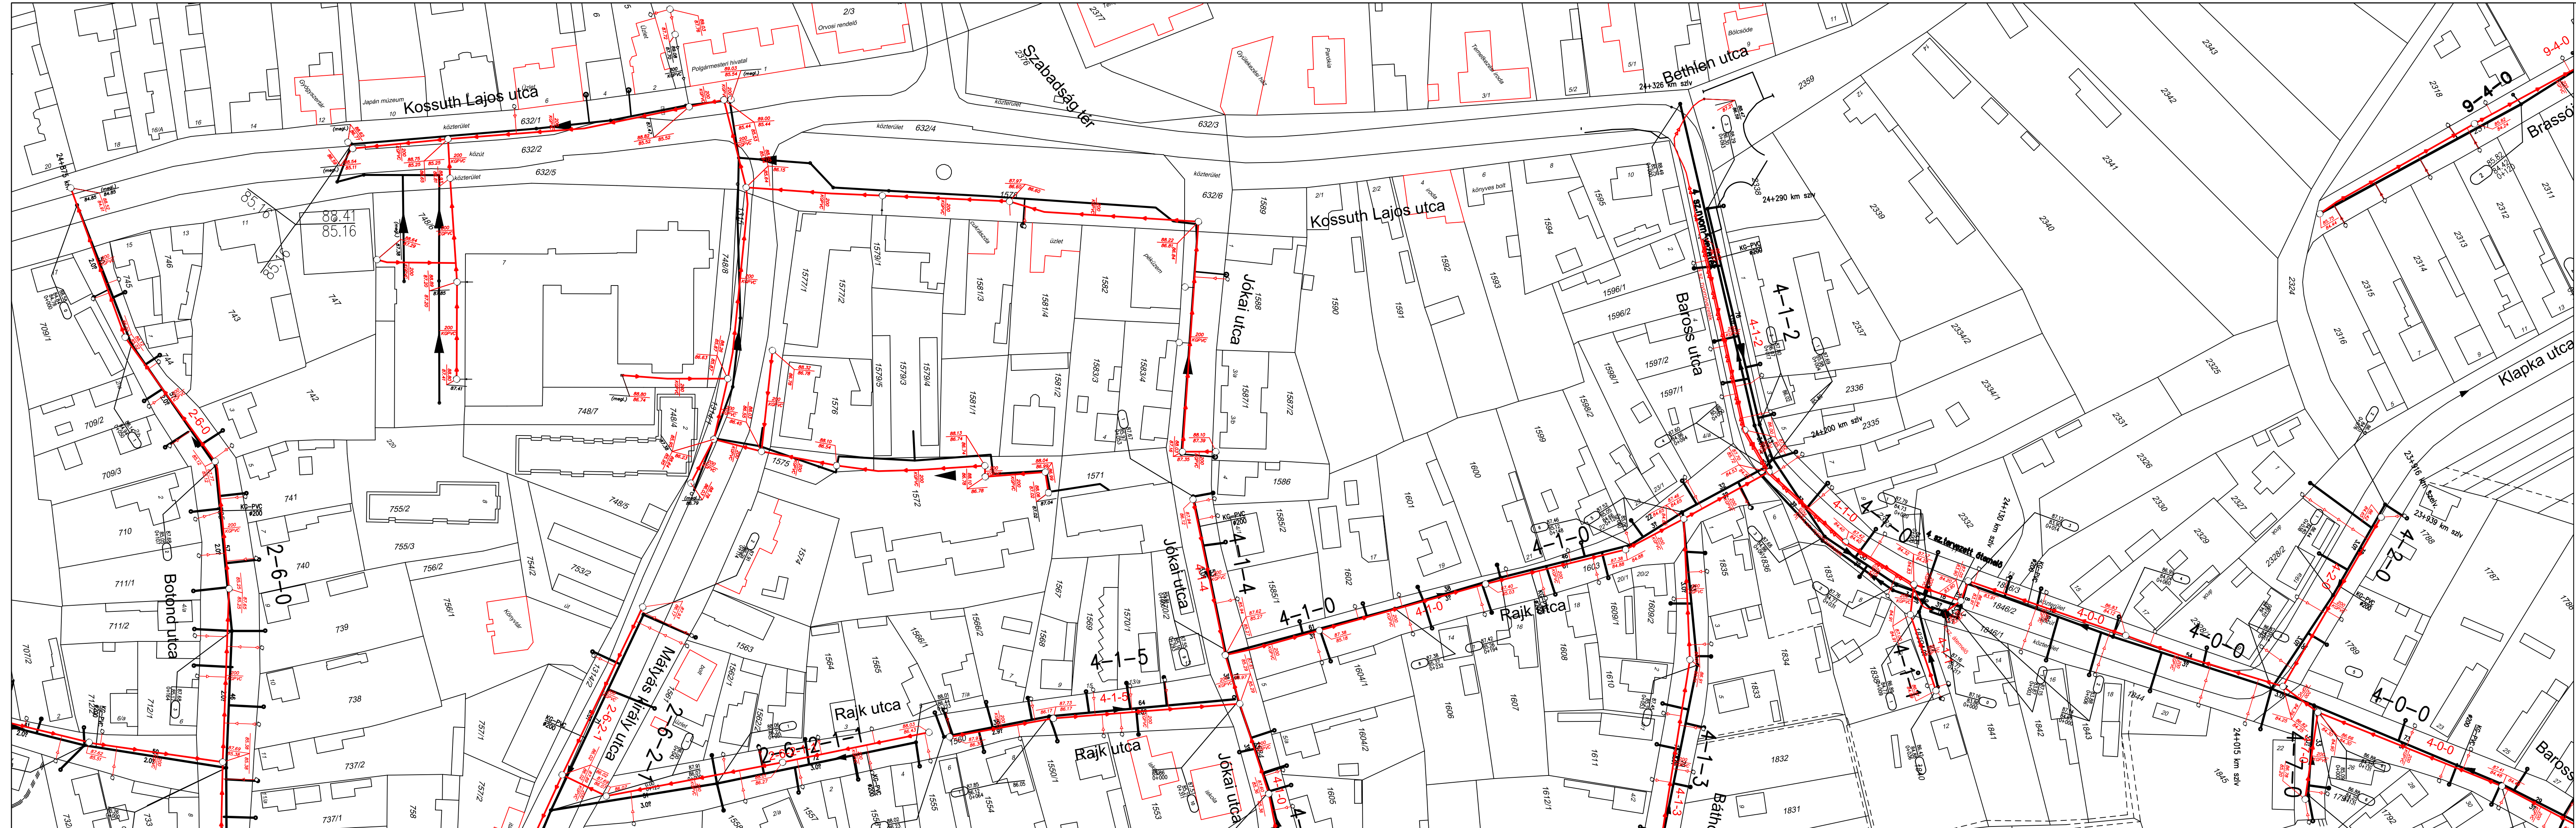

MUNKASZÁM:	46/2012.
RAJZSZÁM:	7.
MÉRÉST VÉGEZTE:	Mácsai Attila
SZERKESZTŐ:	Mácsai Attila
RAJZOLÓ:	HP Designjet 800
ELLENŐRIZTE:	Erdész Béla