




ERBO-PLAN Mérnöki Szolgáltató KFT.
Székhely: 5700 Gyula, Hold utca 10.
Iroda: 5700 Gyula, Munkácsy Mihály utca 21. Tel/fax.: +36 66/561 940
www.erbo-plan.hu

Ezen terv az ERBO-PLAN Kft. szellemi terméke. Az 1999. évi LXXVI. törvény értelmében szerzői jogvédelem alatt áll. Felhasználása csak a P.T.K. 409. § (3. bek.) alapján történhet.

MÉRETARÁNY: 1:1000	MEGRENDelő: PENTA Kft. 2100 Gődöllő, Kenyérgyári út 1/E.
MUNKA MEGNEVEZÉSE:	Füzesgyarmat város Szennyvízsztorná hálózát bővítés Megvalósulási dokumentáció
RAJZ MEGNEVEZÉSE:	Helyszínrajz Bajcsy-Zs., Nagyváradi, Szébeni, Temető, Vajda János utcák 6-2-1; 6-2-1-1; 6-2-1-1-1; 6-2-1-2; 6-2-1-3; 7-0-0; 7-6-0
GYULA, 2012.09. HÓ	ÜGYVEZETŐ: Erdész Béla

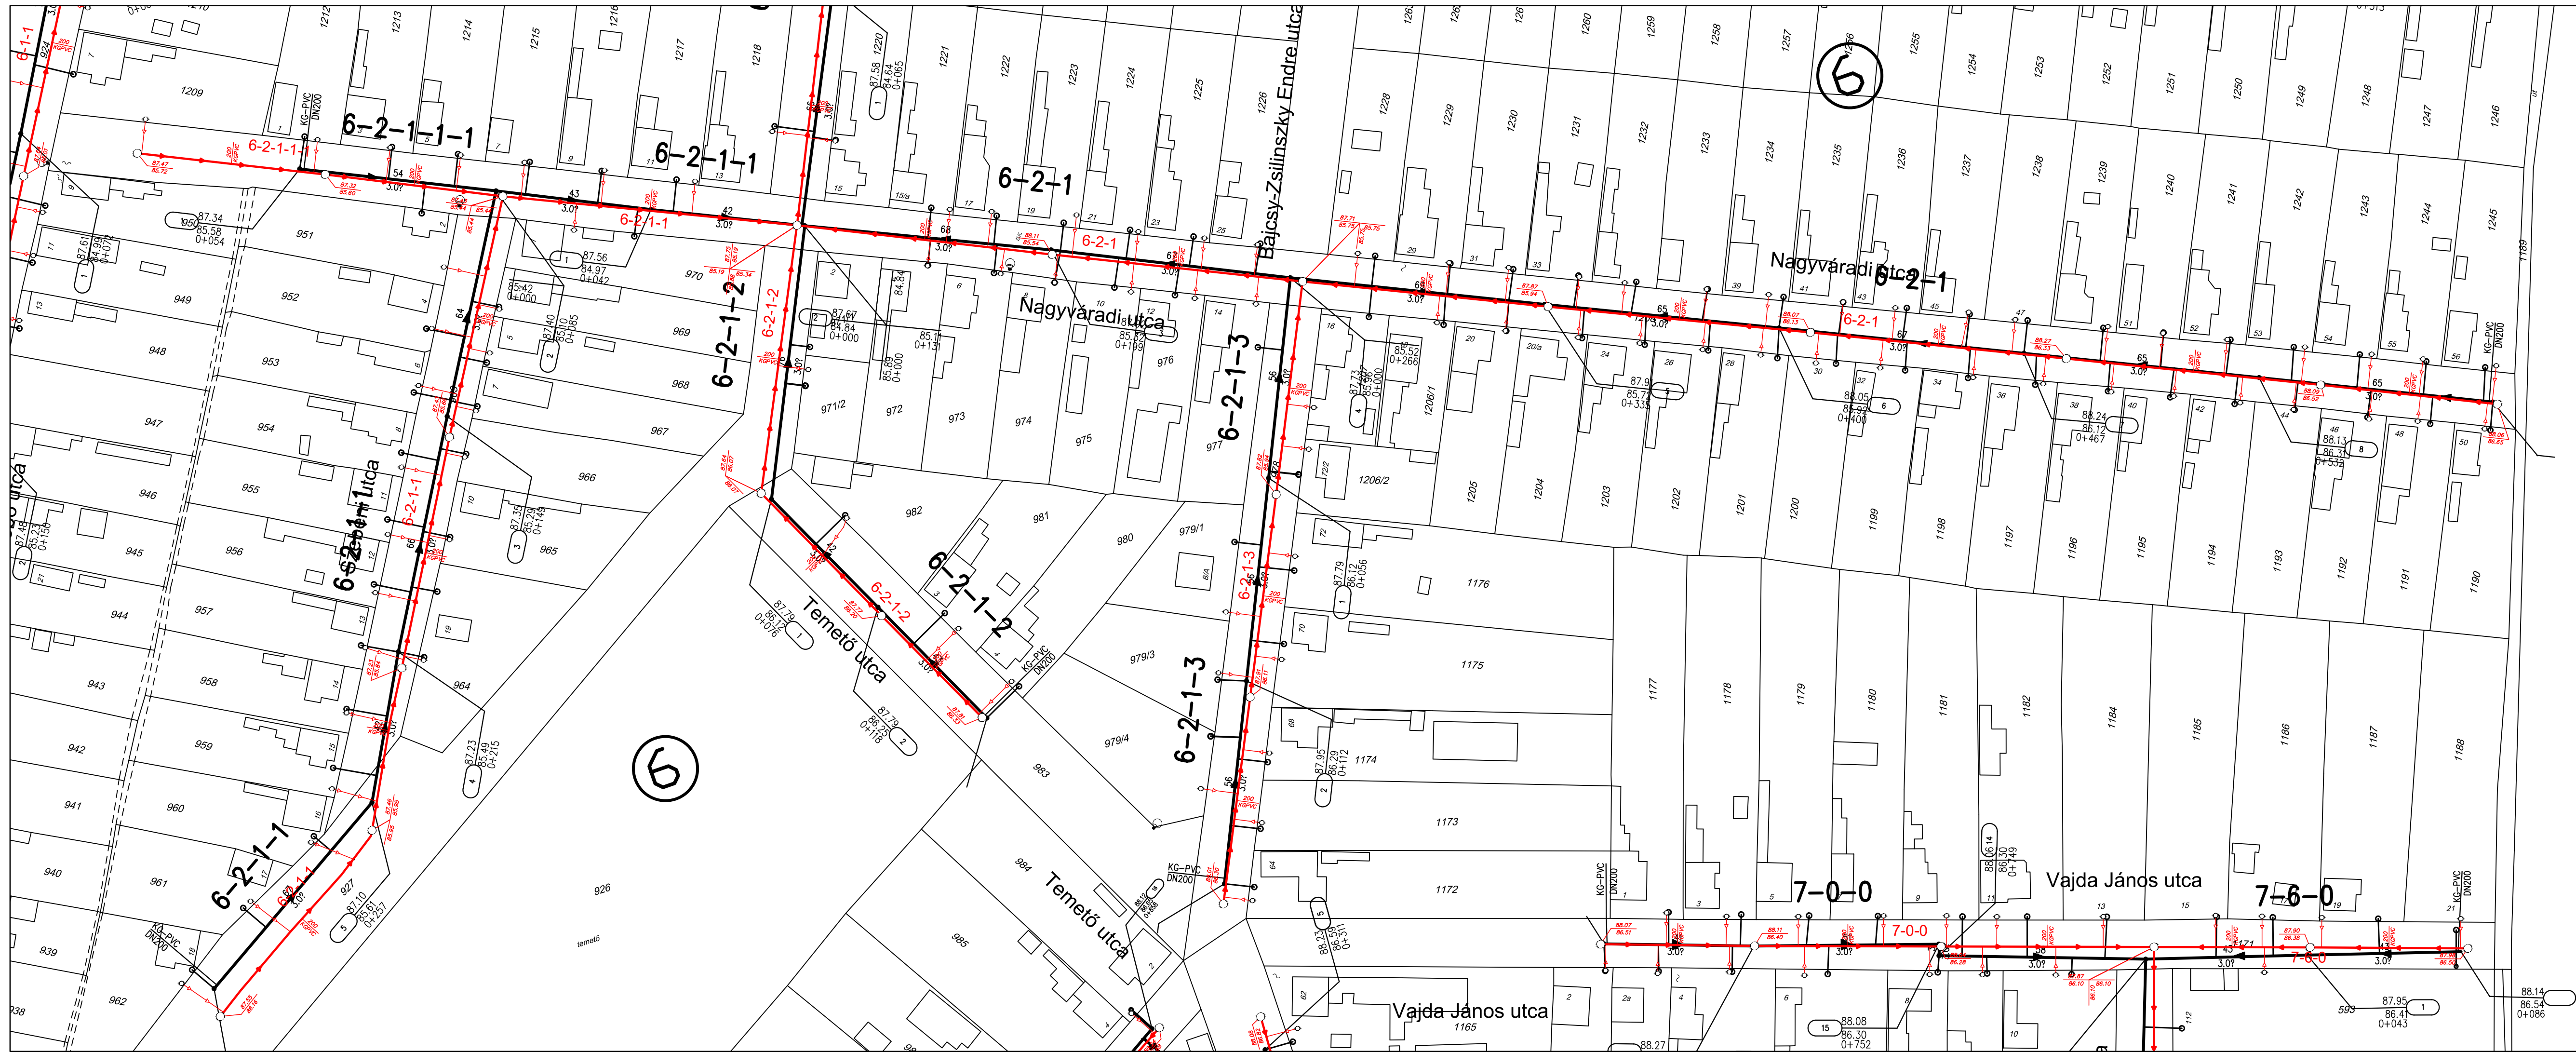

MUNKASZÁM: 46/2012.
RAJZSZÁM: 13.
MÉRÉST VÉGEZTE: Mácsai Attila
SZERKESZTŐ: Mácsai Attila
RAJZOLÓ: HP Designjet 800
ELLENŐRIZTE: Erdész Béla