




ERBO-PLAN Mérnöki Szolgáltató KFT.
Székhely: 5700 Gyula, Hold utca 10.
Iroda: 5700 Gyula, Munkácsy Mihály utca 21. Tel/fax.: +36 66/561 940
www.erbo-plan.hu

Ezen terv az ERBO-PLAN Kft. szellemi terméke. Az 1999. évi LXXVI. törvény értelmében szerzői jogvédelem alatt áll. Felhasználása csak a P.T.K. 409. § (3. bek.) alapján történhet.

MÉRETARÁNY: 1:1000	MEGRENDŐ: PENTA Kft. 2100 Gödöllő, Kenyérgyári út 1/E.
MUNKA MEGNEVEZÉSE: Füzesgyarmat város Szennyvízsztorna hálózat bővítés Megvalósulási dokumentáció	
RAJZ MEGNEVEZÉSE: Helyszínrajz Achim, Bacsó Béla, Bihari, Klapka, Somogyi utcák 9/1-1-0; 9/1-1-4; 9/1-1-5; 9/1-1-6; 9/1-1-7	
GYULA, 2012.09. HÓ	ÜGYVEZŐ: Erdész Béla

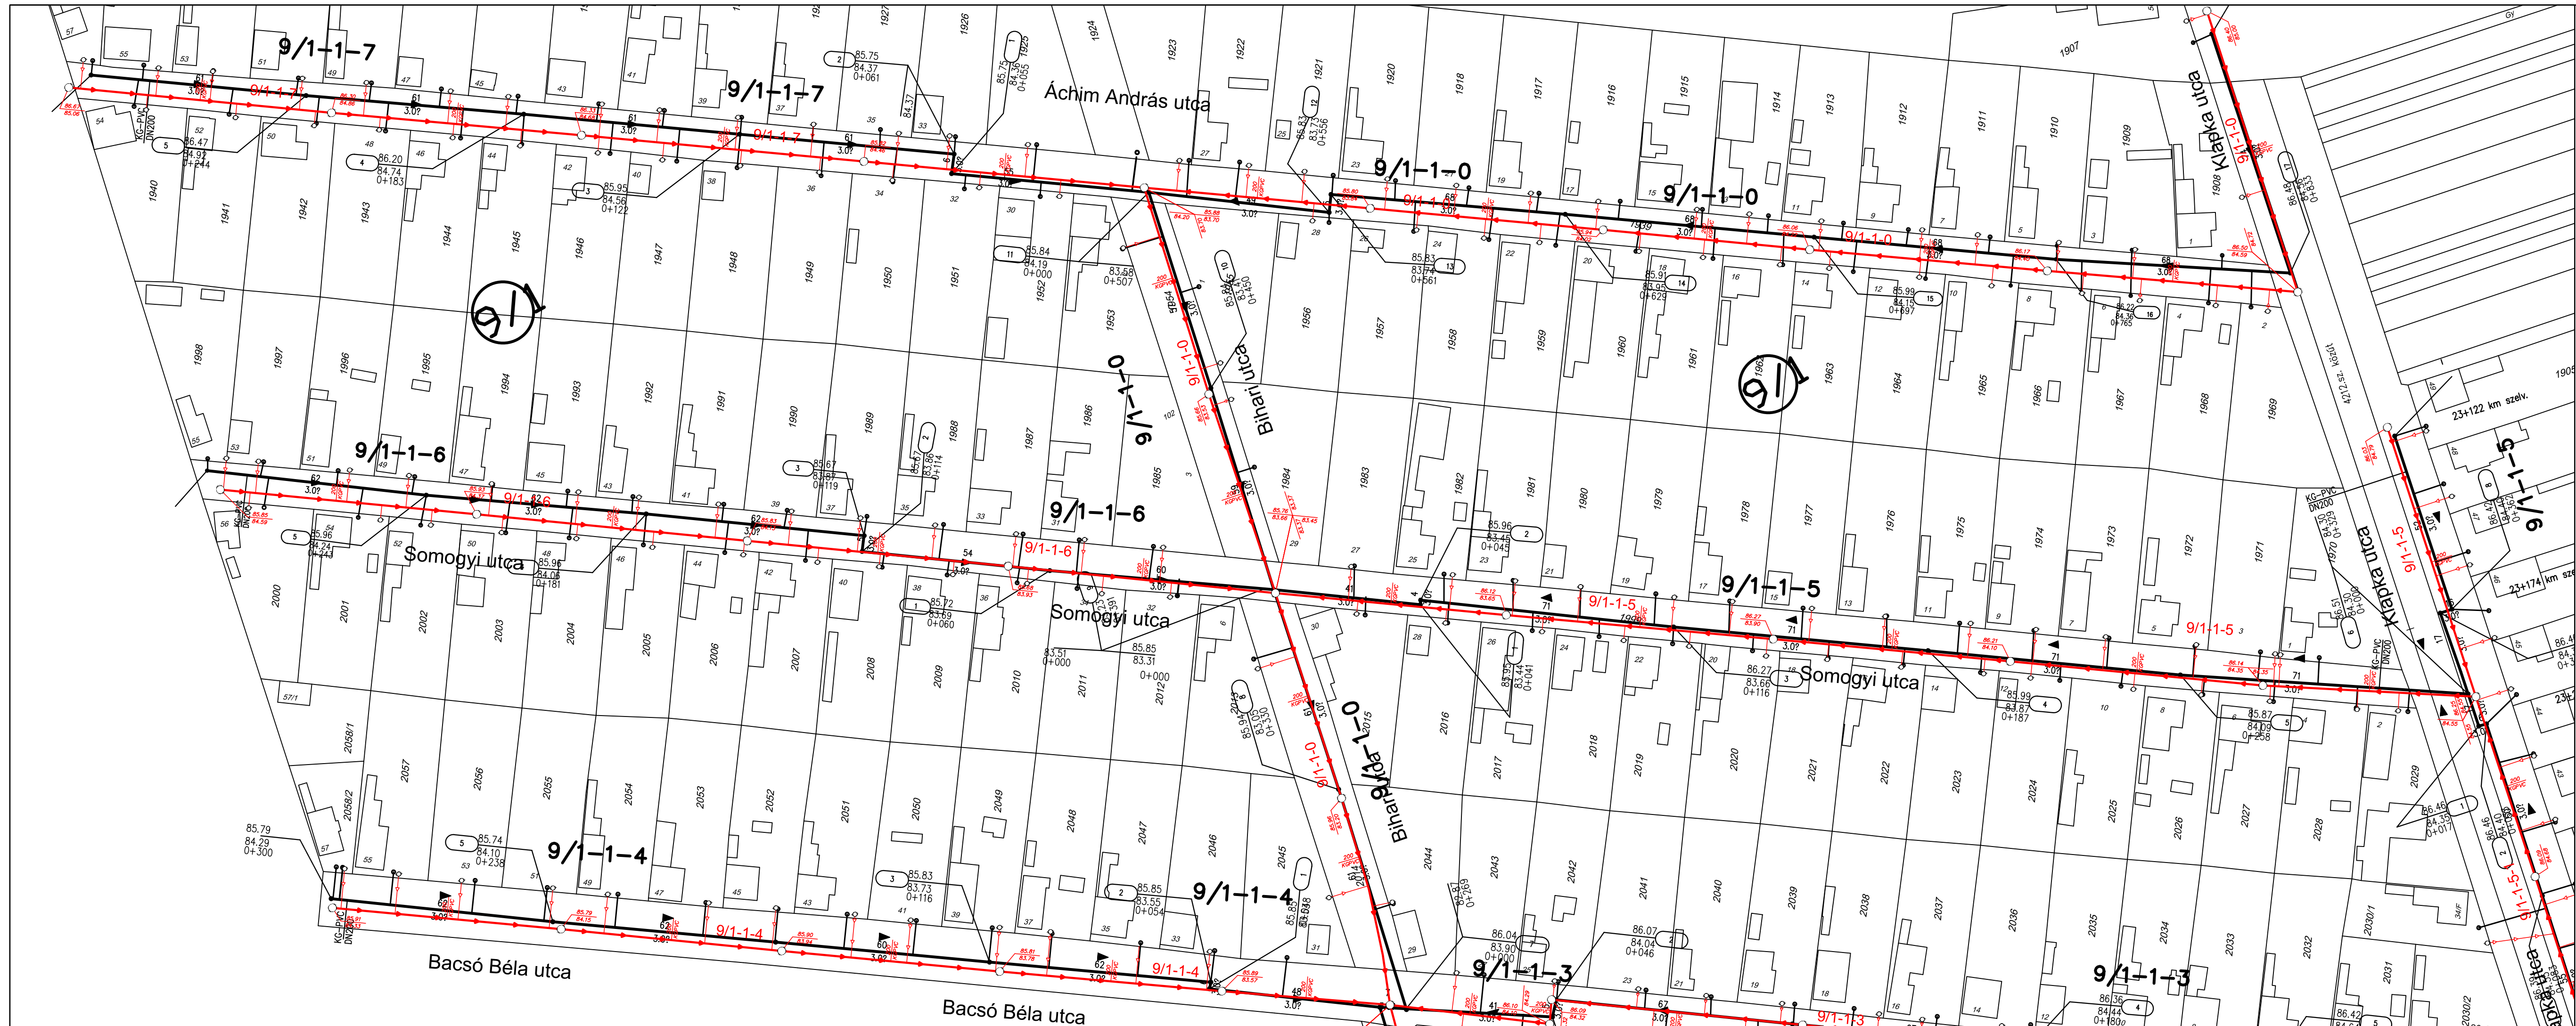

MUNKASZÁM: 46/2012.
RAJZSZÁM: 23.
MÉRÉST VÉGEZTE: Mácsai Attila
SZERKESZTŐ: Mácsai Attila
RAJZOLÓ: HP Designjet 800
ELLENŐRIZTE: Erdész Béla