


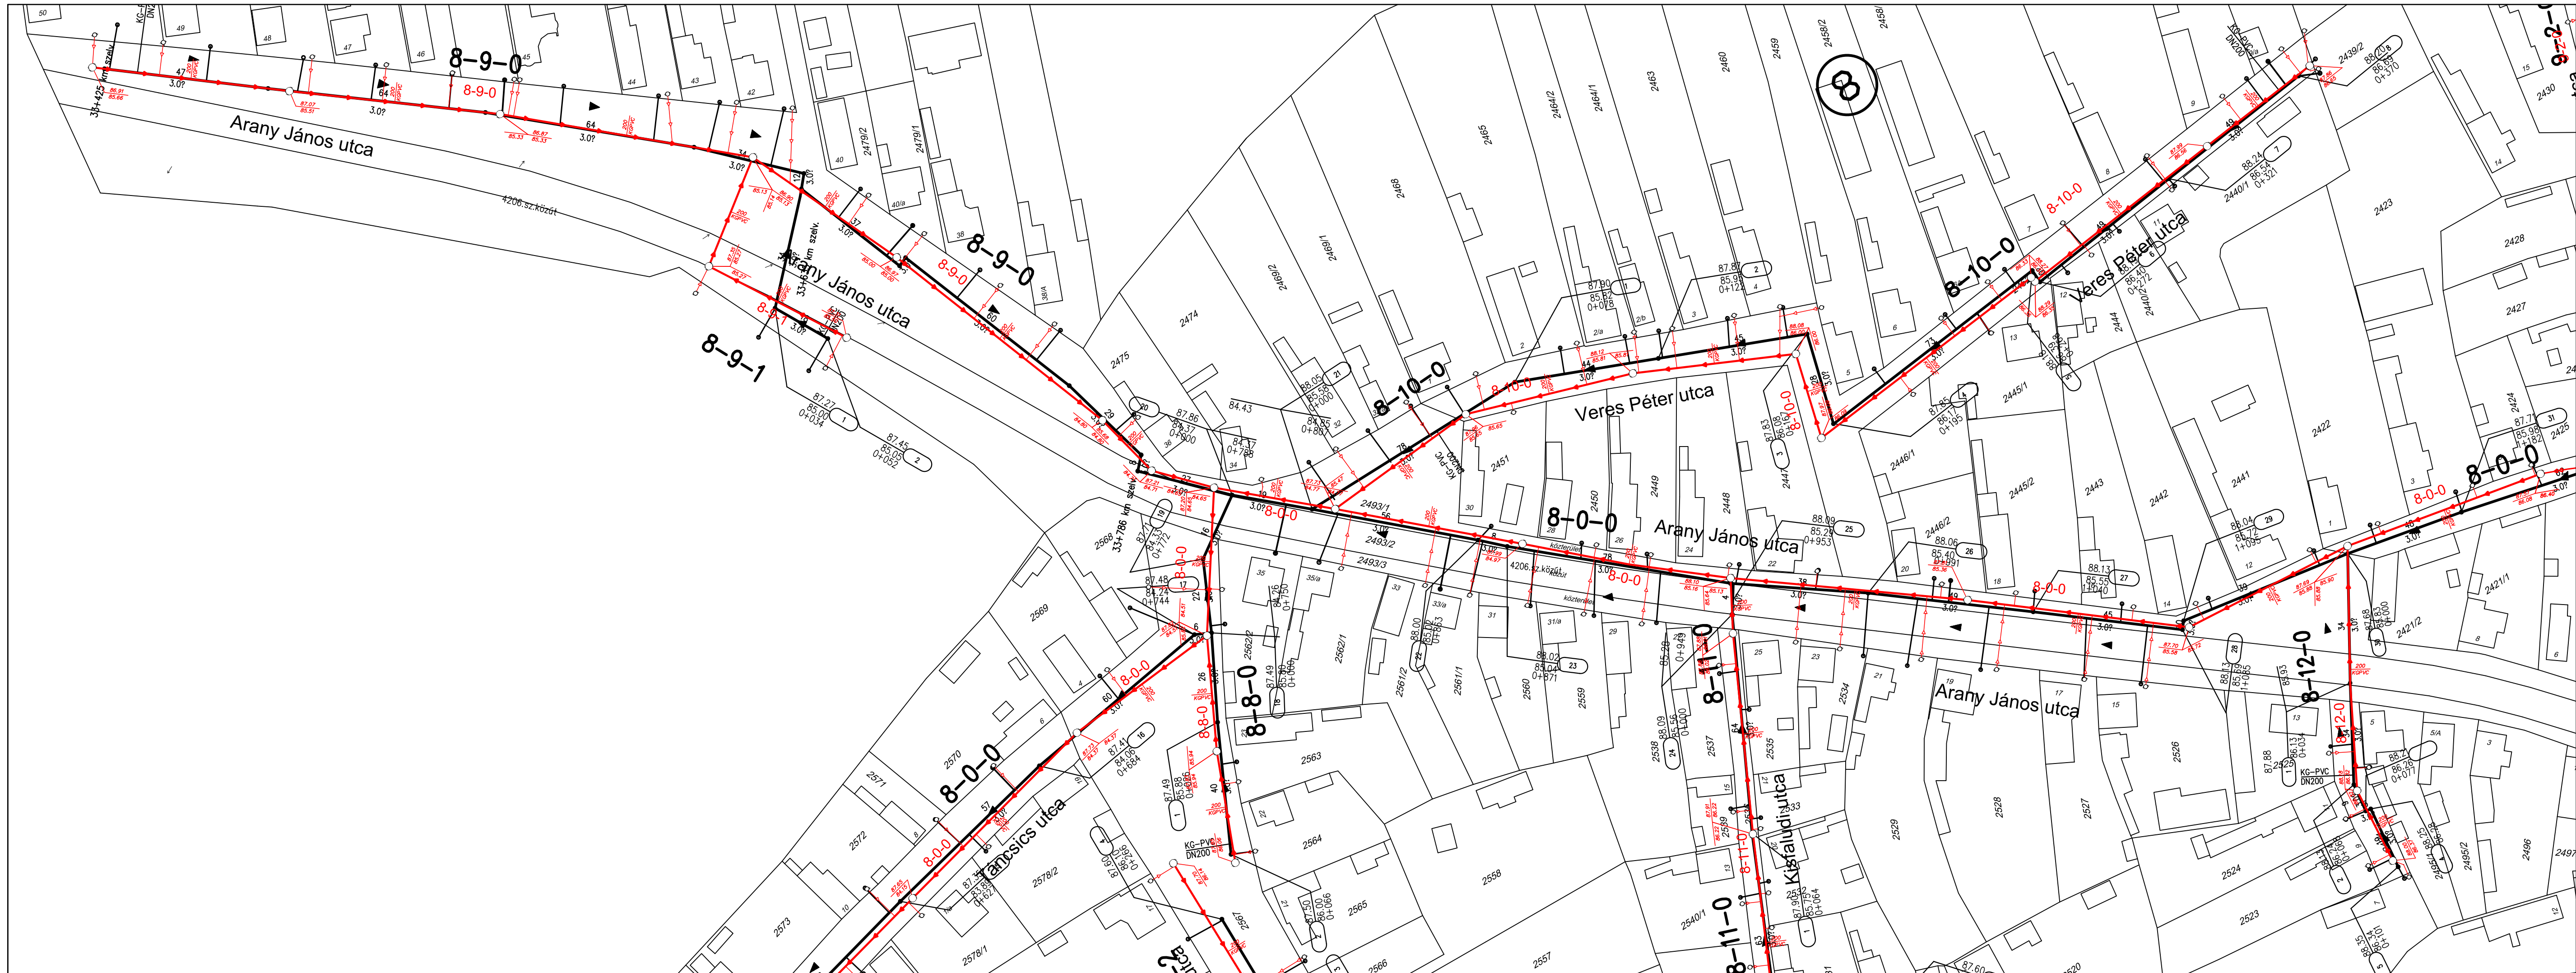

ERBO-PLAN Mérnöki Szolgáltató KFT.

Székhely: 5700 Gyula, Hold utca 10.

Iroda: 5700 Gyula, Munkácsy Mihály utca 21. Tel/fax.: +36 66/561 940

www.erbo-plan.hu

Ezen terv az ERBO-PLAN Kft. szellemi terméke. Az 1999. évi LXXVI. törvény értelmében szerzői jogvédelem alatt áll. Felhasználása csak a P.T.K. 409. § (3. bek.) alapján történhet.

MÉRETARÁNY: 1:1000

MEGRENDELŐ: PENTA Kft.
2100 Gödöllő, Kenyérgyári út 1/E.

MUNKÁSI MEGNEVEZÉSE:

Füzesgyarmat város
Szennyvízcsatorna hálózat bővítés
Megvalósulási dokumentáció

RAJZ MEGNEVEZÉSE:

Helyszínrajz
Arany J., Attila, Kisfaludi, Táncsics, Veres P. utcák
8-0-0; 8-8-0; 8-9-0; 8-9-1; 8-10-0; 8-11-0; 8-12-0

GYULA, 2012.09. HÓ

ÜGYVEZETŐ: Erdész Béla

ERBO
PLAN

MUNKASZÁM: 46/2012.

RAJZSZÁM: 19.

MÉRÉST VÉGEZTE: Mácsai Attila

SZERKESZTŐ: Mácsai Attila

RAJZOLÓ: HP Designjet 800

ELLENŐRIZTE: Erdész Béla