




ERBO-PLAN Mérnöki Szolgáltató KFT. Székhely: 5700 Gyula, Hold utca 10. Iroda: 5700 Gyula, Munkácsy Mihály utca 21. Tel/fax.: +36 66/561 940 www.erbo-plan.hu	
Ezen terv az ERBO-PLAN Kft. szellemi terméke. Az 1999. évi LXXVI. törvény értelmében szerzői jogvédelem alatt áll. Felhasználása csak a P.T.K. 409. § (3. bek.) alapján történhet.	
MÉRETARÁNY: 1:1000	MEGRENDELŐ: PENTA Kft. 2100 Gödöllő, Kenyérgyári út 1/E.
MUNKA MEGNEVEZÉSE:	Füzesgyarmat város Szennyvízcsatorna hálózat bővítés Megvalósulási dokumentáció
RAJZ MEGNEVEZÉSE:	Helyszínrajz Attila, Bethlen, Brassói, Klapka utcák, Nagyatádi út 9-0-0; 9-1-0; 9-2-0; 9-2-1; 9-3-0; 9-4-0; 9-5-0
GYULA, 2012.09. HÓ	ÜGYVEZTŐ: Erdész Béla

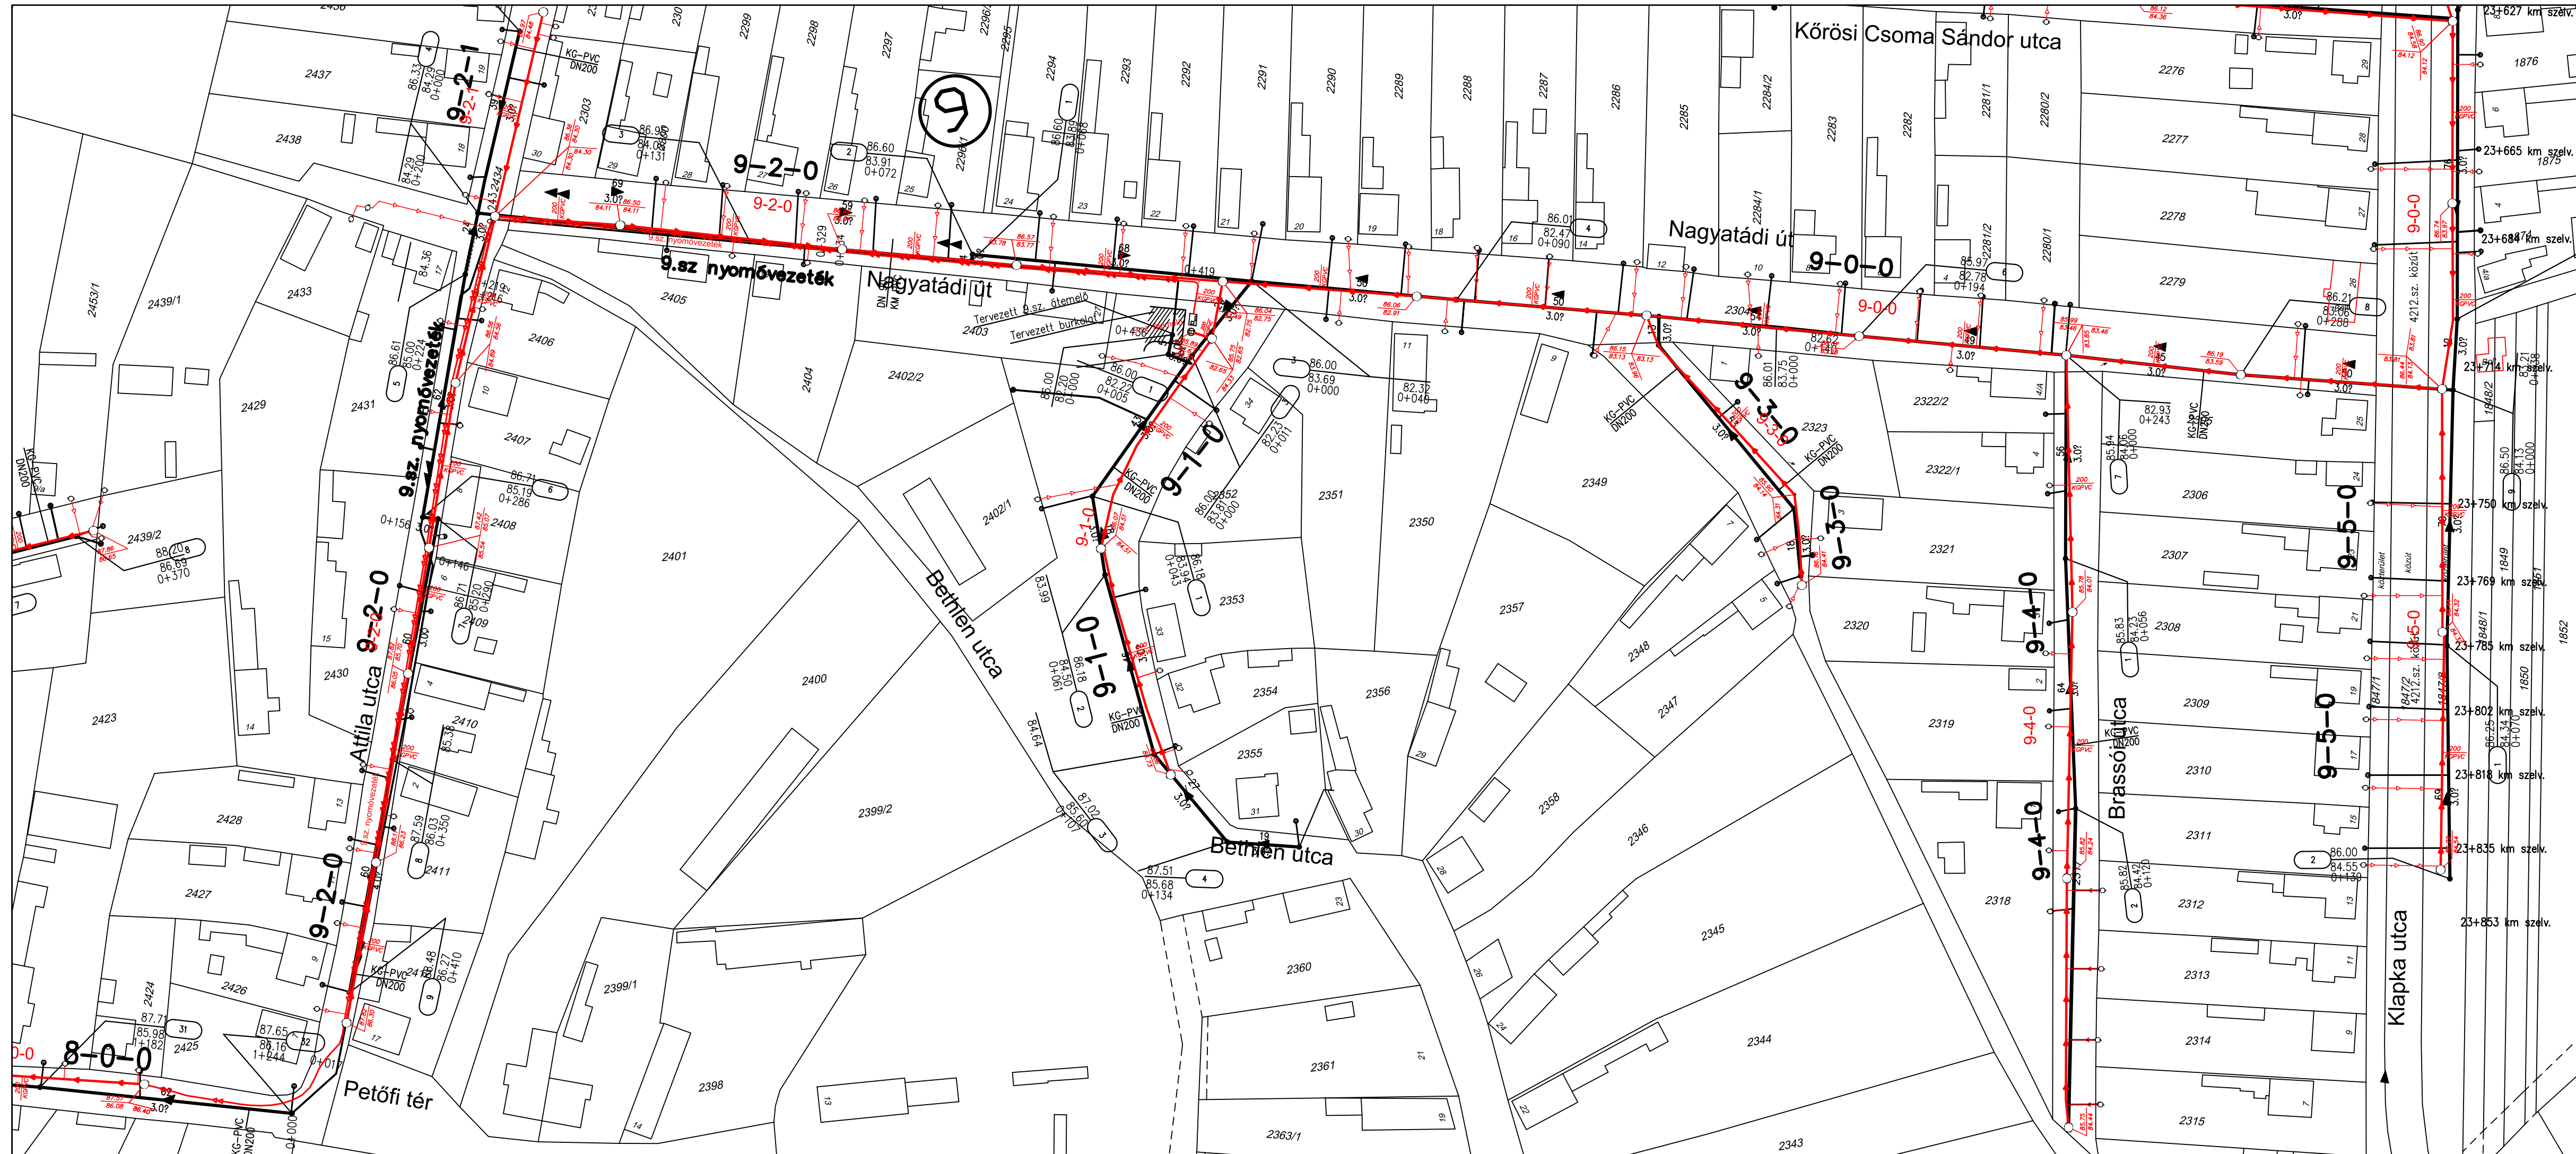

MUNKASZÁM: 46/2012.
RAJZSZÁM: 20.
MÉRÉST VÉGEZTE: Mácsai Attila
SZERKESZTŐ: Mácsai Attila
RAJZOLÓ: HP Designjet 800
ELLENŐRIZTE: Erdész Béla
VZ-T/04-023-96; KE-T/04-023-96