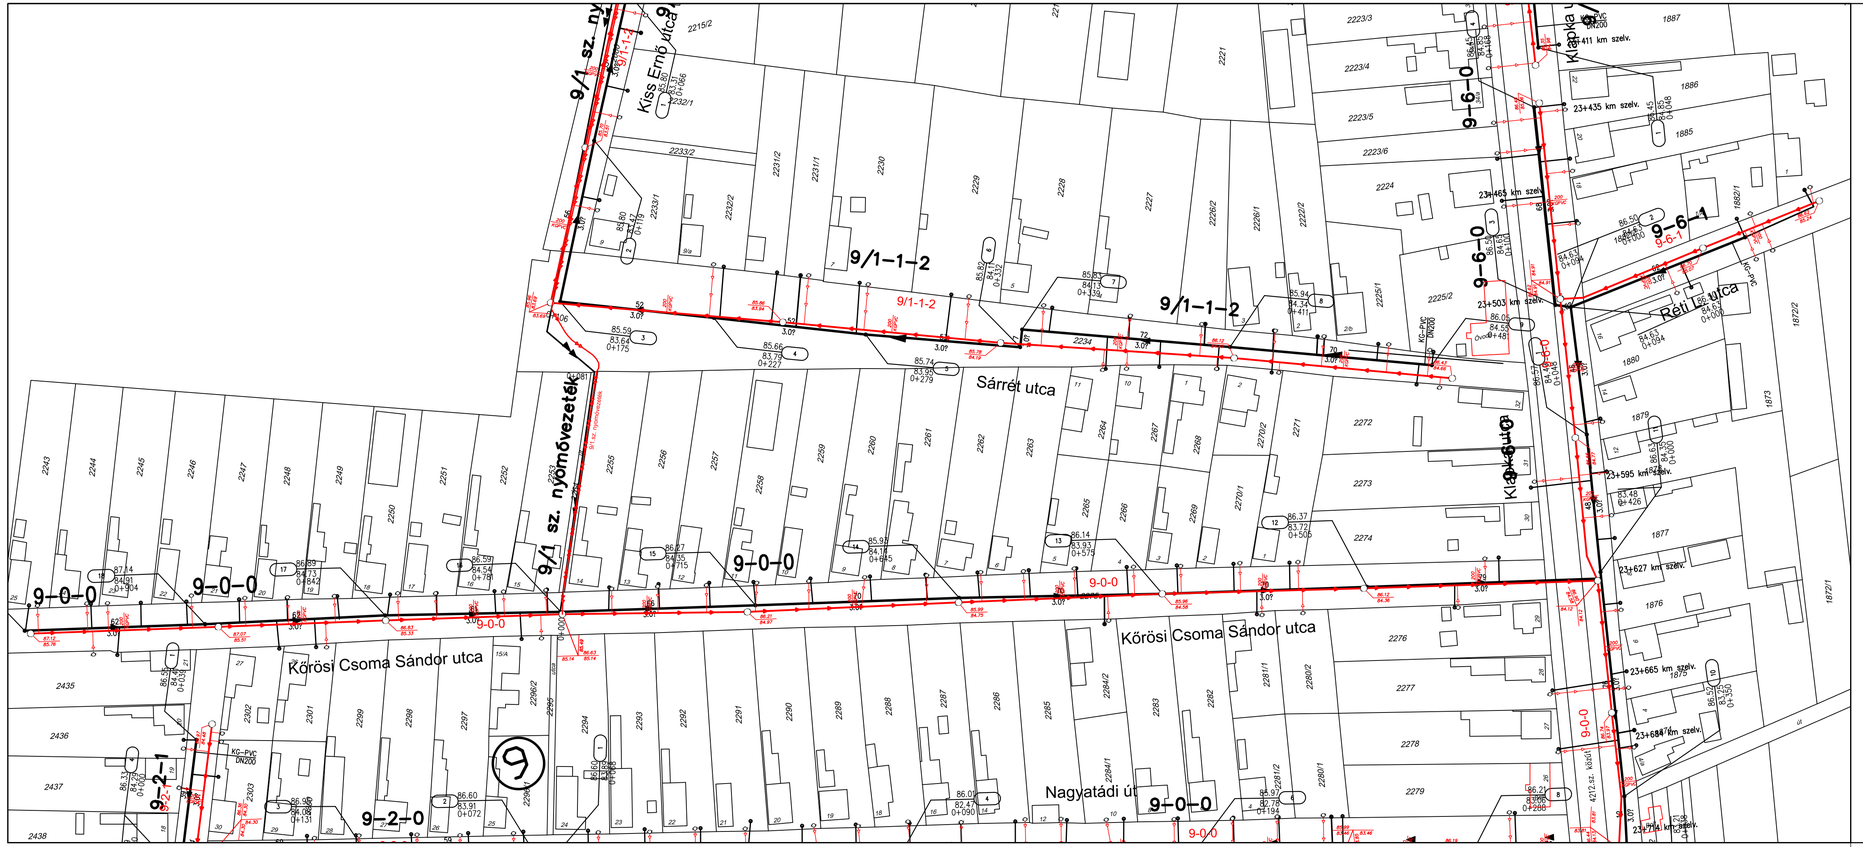

ERBO-PLAN Mérnöki Szolgáltató KFT.
Székhely: 5700 Gyula, Hold utca 10.
Iroda: 5700 Gyula, Munkácsy Mihály utca 21. Tel/fax.: +36 66/561 940
www.erbo-plan.hu

Ezen terv az ERBO-PLAN Kft. szellemi terméke. Az 1999. évi LXXVI. törvény értelmében szerzői jogvédelem alatt áll. Felhasználása csak a P.T.K. 409. § (3. bek.) alapján történhet.

ERBO PLAN

MÉRETARÁNY: 1:1000	MEGRENDELŐ: PENTA Kft. 2100 Gödöllő, Kenyérgyári út 1/E.
MUNKA MEGNEVEZÉSE:	**Füzesgyarmat város** **Szennyvízcsatorna hálózat bővítés** Megvalósulási dokumentáció
RAJZ MEGNEVEZÉSE:	Helyszínrajz Klapka, Kőrösi Csoma Sándor, Réti L., Sárrét utcák 9-0-0; 9-6-0; 9-6-1; 9/1-1-2
GYULA, 2012.09. HÓ	ÜGYVEZETŐ: Erdész Béla

MUNKASZÁM:	46/2012.
RAJZSZÁM:	21.
MÉRÉST VÉGEZTE:	Mácsai Attila
SZERKESZTŐ:	Mácsai Attila
RAJZOLÓ:	HP Designjet 800
ELLENŐRIZTE:	Erdész Béla VZ-T/04-023-96; KE-T/04-023-96